


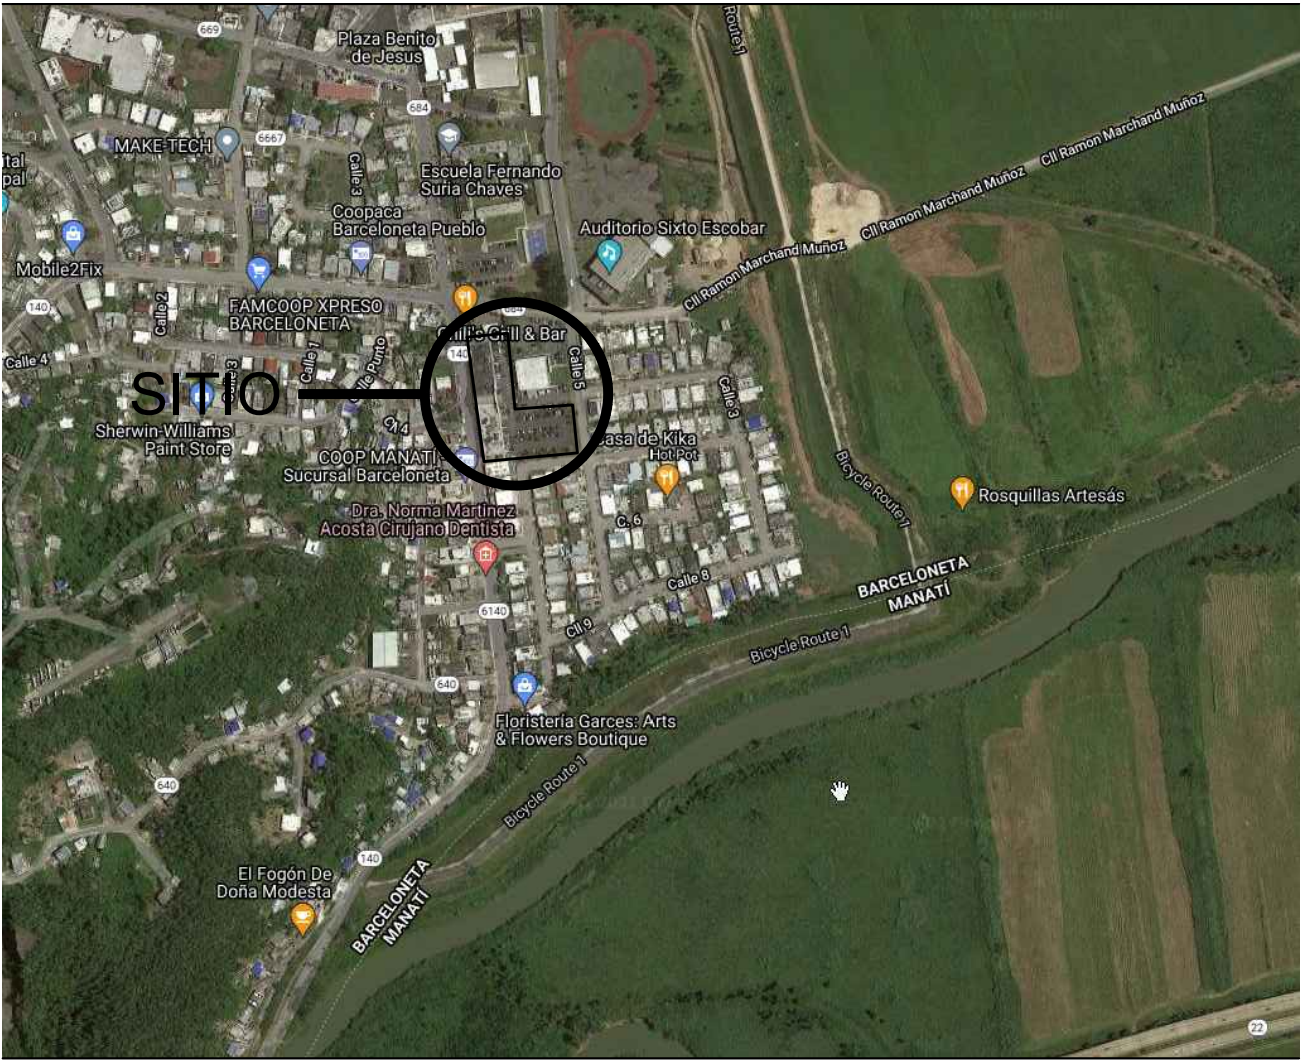

PLANO DE LOCALIZACION
COORDENADAS LAMBERT NAD83
NUMERO CATASTRO

ESCALA 1:20,000
X=188933.6451 Y=268236.7094
033-054-057-10

INDICE DE DIBUJOS

- ARQUITECTURA
1. A0.1 HOJA DE TITULO
 2. CE1.1 PLANO DE SITUACION EXISTENTE
 3. AE1.1 PLANTA EXISTENTE PRIMER PISO
 4. AE1.2 PLANTA EXISTENTE SEGUNDO PISO
 5. AE1.3 PLANTA EXISTENTE TEGHO
 6. AE2.1 ELEVACIONES EXISTENTES
 7. AE2.2 ELEVACIONES EXISTENTES
 8. AE3.1 SECCIONES EXISTENTES

REHABILITACION CENTRO GUBERNAMENTAL DE BARCELONETA

CARRETERA ESTATAL NUM. 140
BARCELONETA, PUERTO RICO

PLANO DE CONSTRUCCION

OFICINA DEL INGENIERO
JOSE I. CABIYA MORALES

39 EXT. CORCHADO, CIALES PUERTO RICO 00638
telefono/fax 1(787) 871 - 2260

2 0 2 1


LEYENDA

- | | |
|----------|-----------------------------|
| 1 | PUERTAS |
| 1 | VENTANAS |
| 101 | NUMERO DE ESPACIO |
| 0'-0" | ELEVACION DE PISO TERMINADO |
| A | SECCION DE PARED |
| 5
A-3 | DETALLE DE REFERENCIA |
| * | CAMBIO DE TERMINACION |
| /// | CAMBIO EN NIVEL |
| ■ | PARED DE HORMIGON |
| □ | PARED DE BLOQUES |
| D.C. | DIMENCION DE CAMPO |
| N.P.T. | NIVEL DE PISO TERMINADO |
| 4 | NUMERO DE REVISION |




30X4= 120' Long

Wide

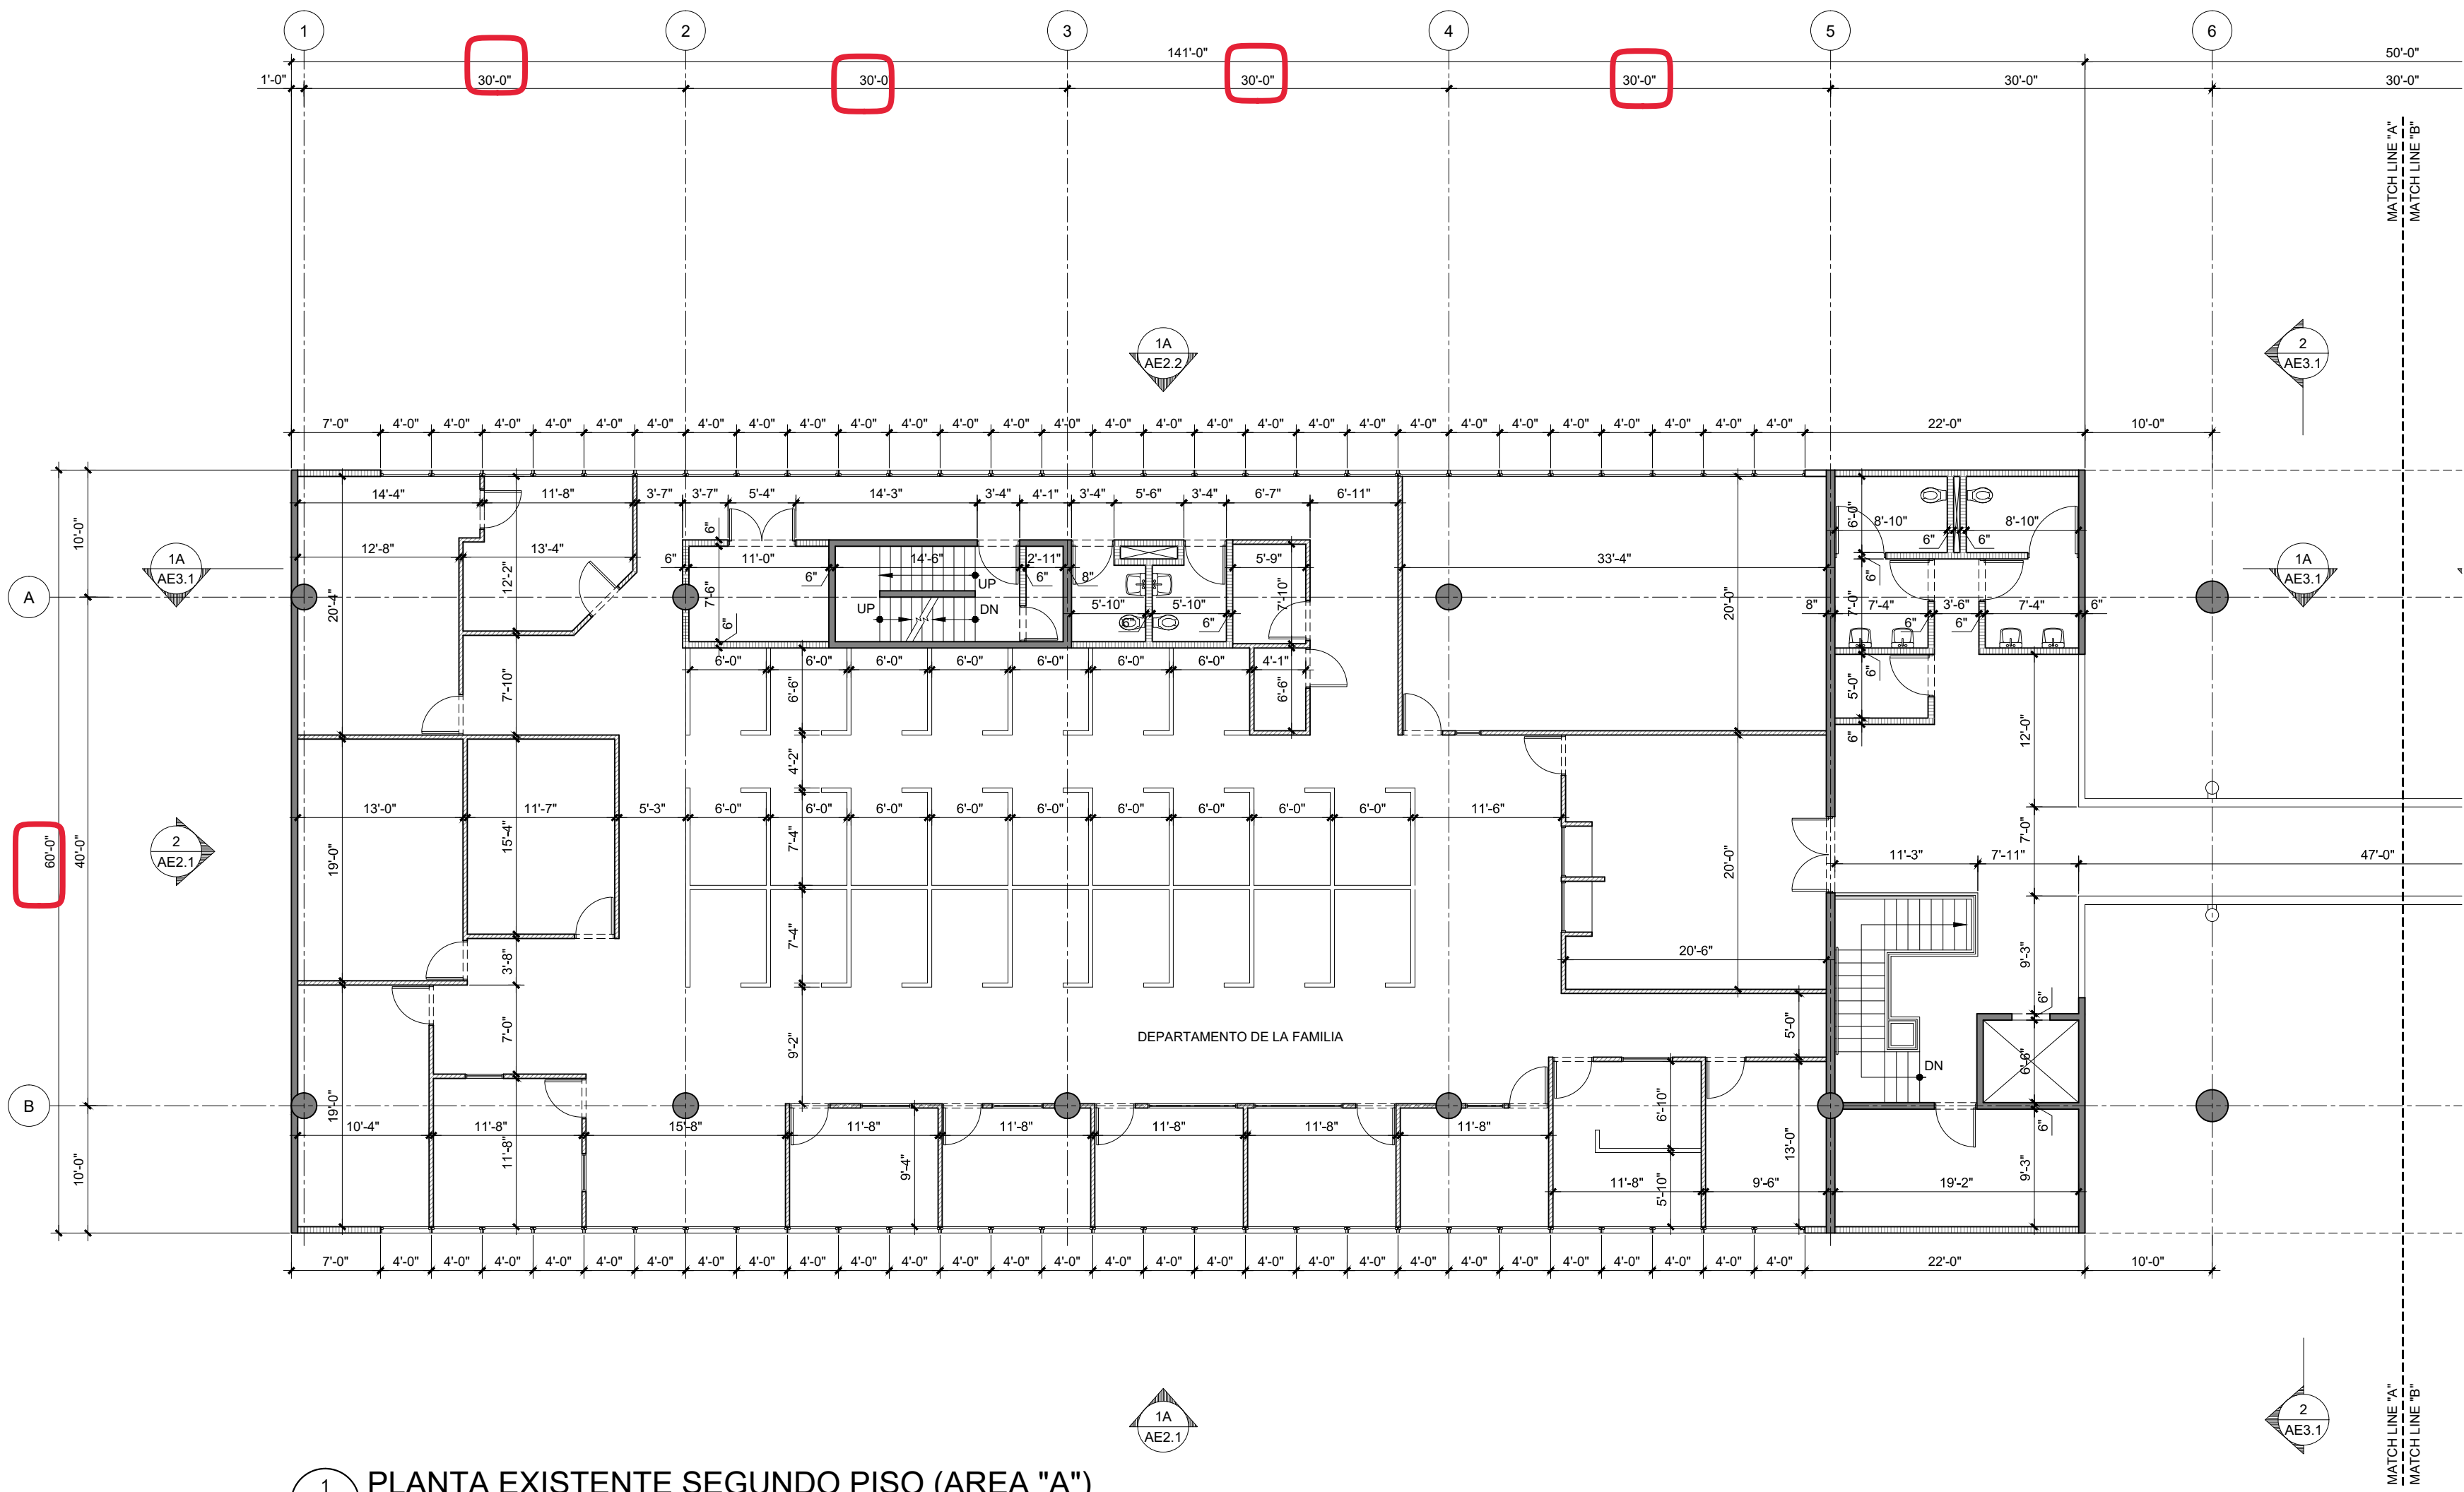

120x60= 1,720 SF

22+30+30+30+30=112' long

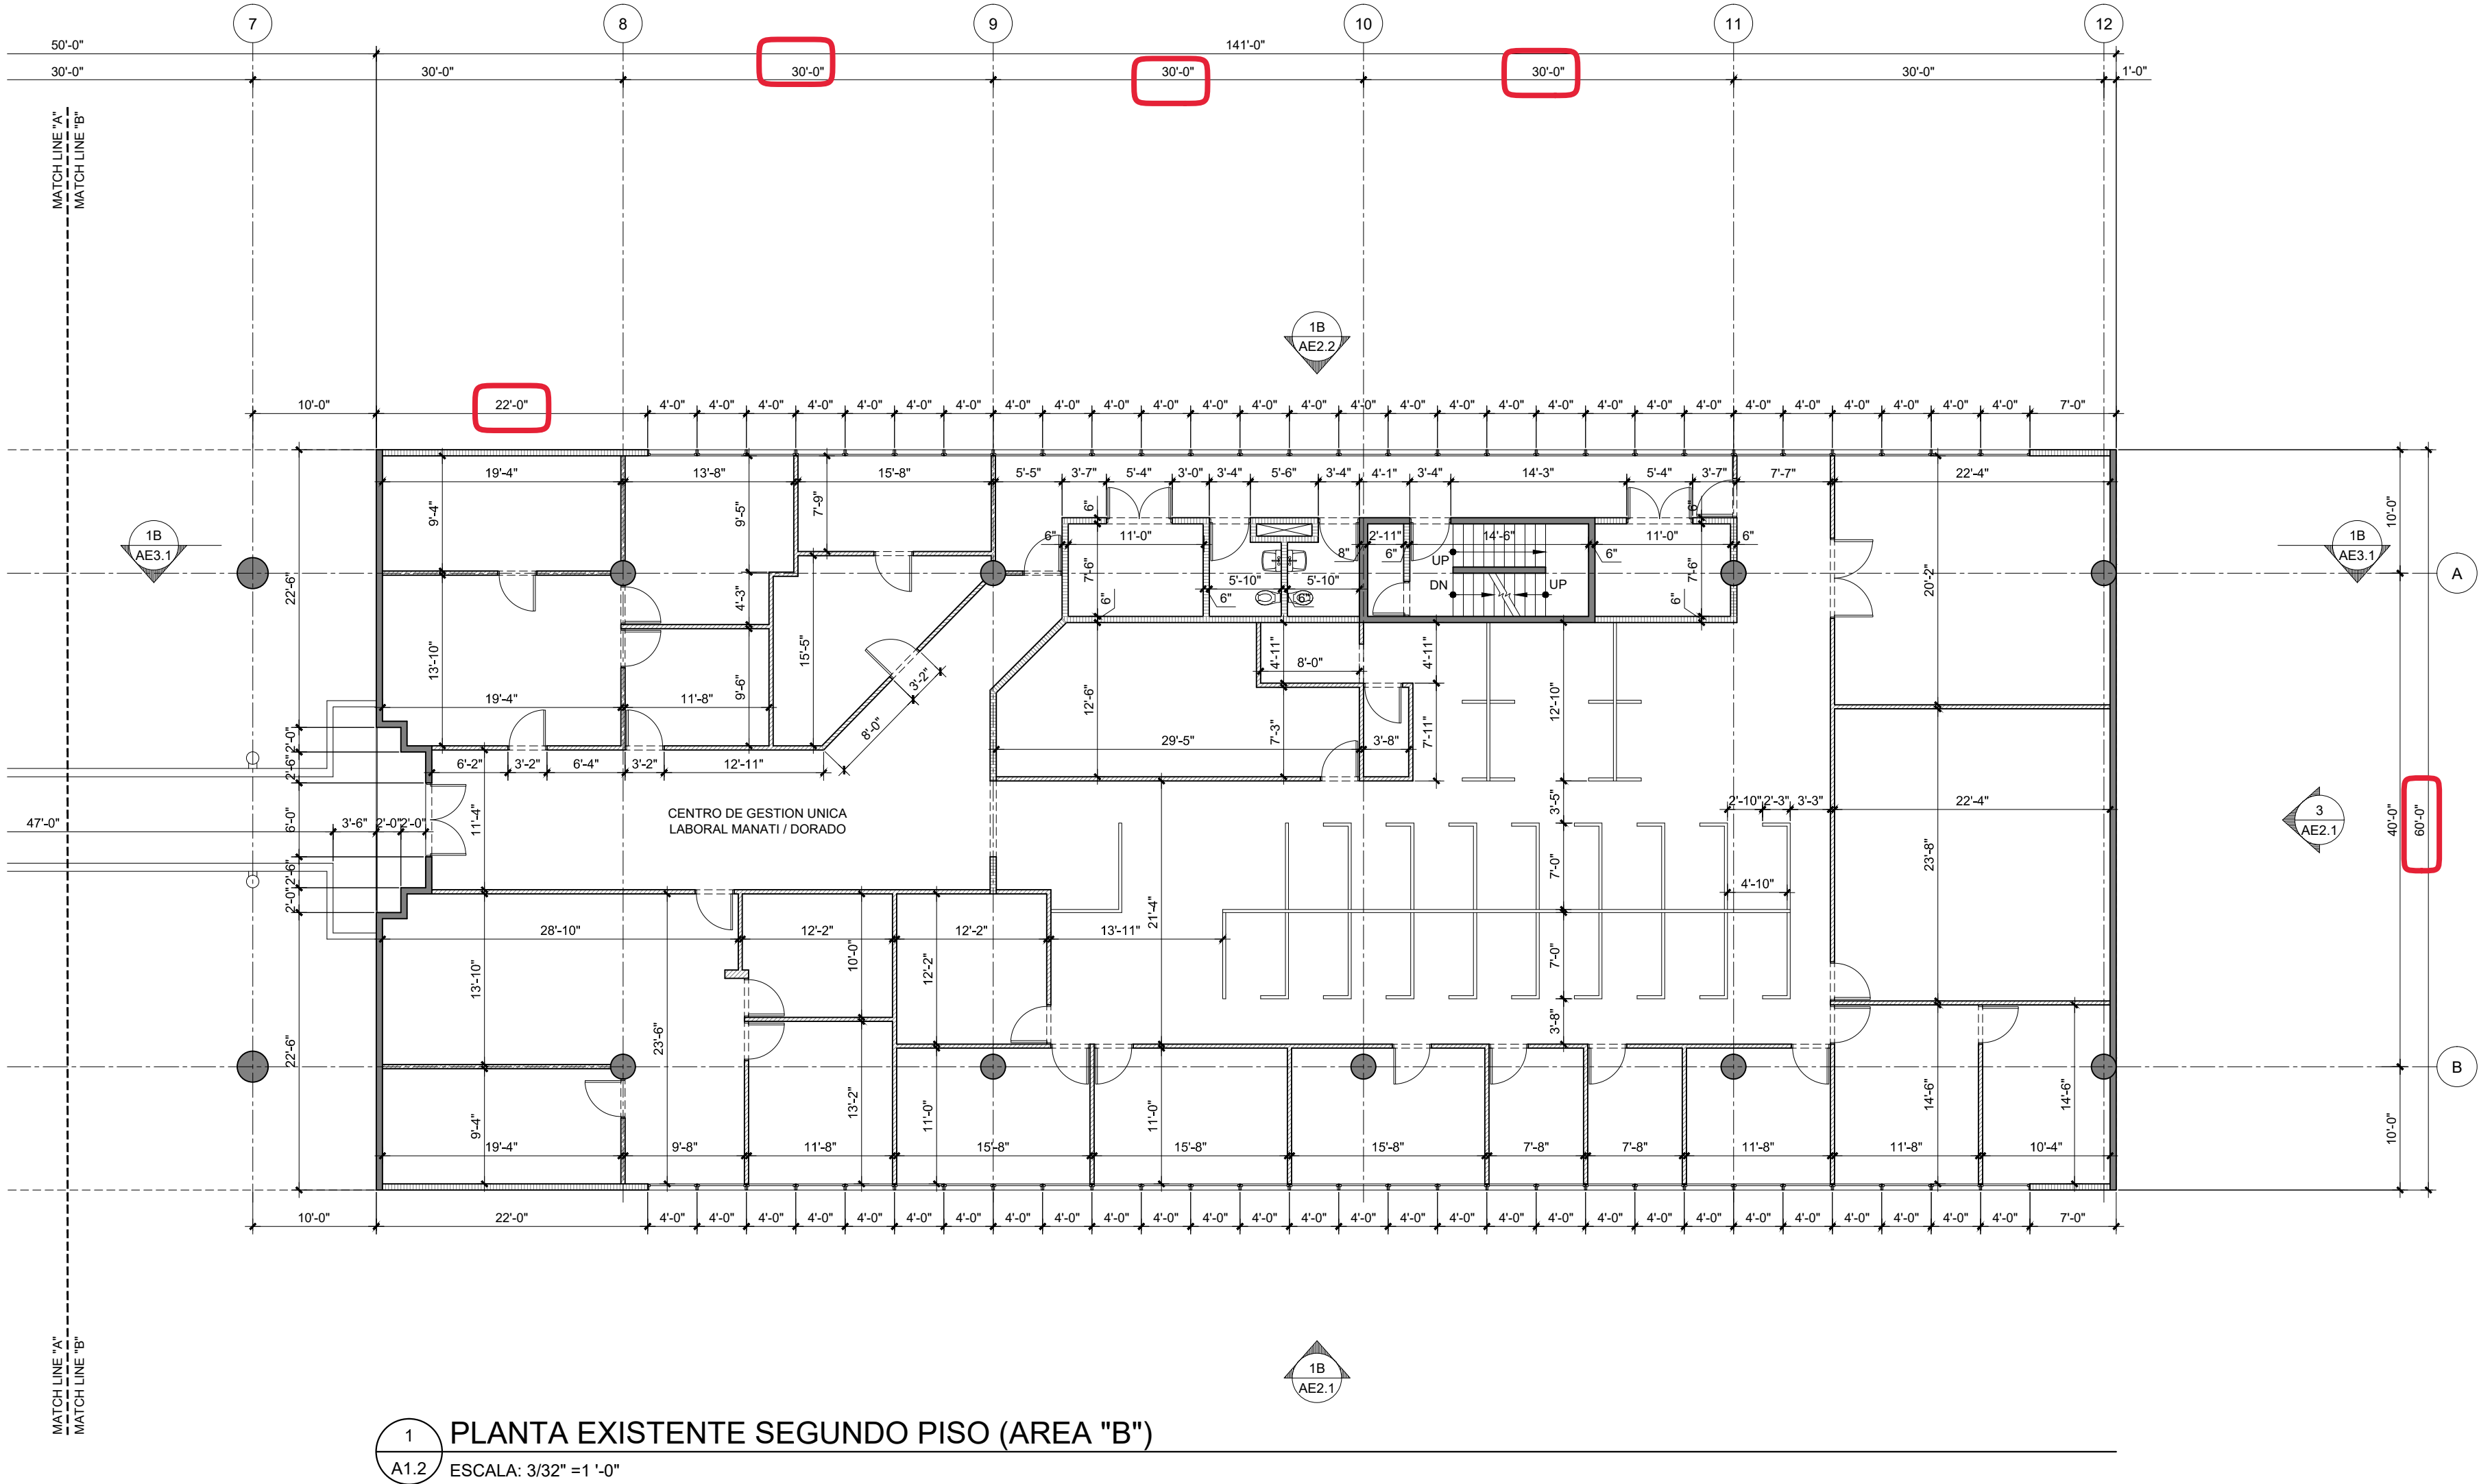

112x60= 6,720 SF

wide

